


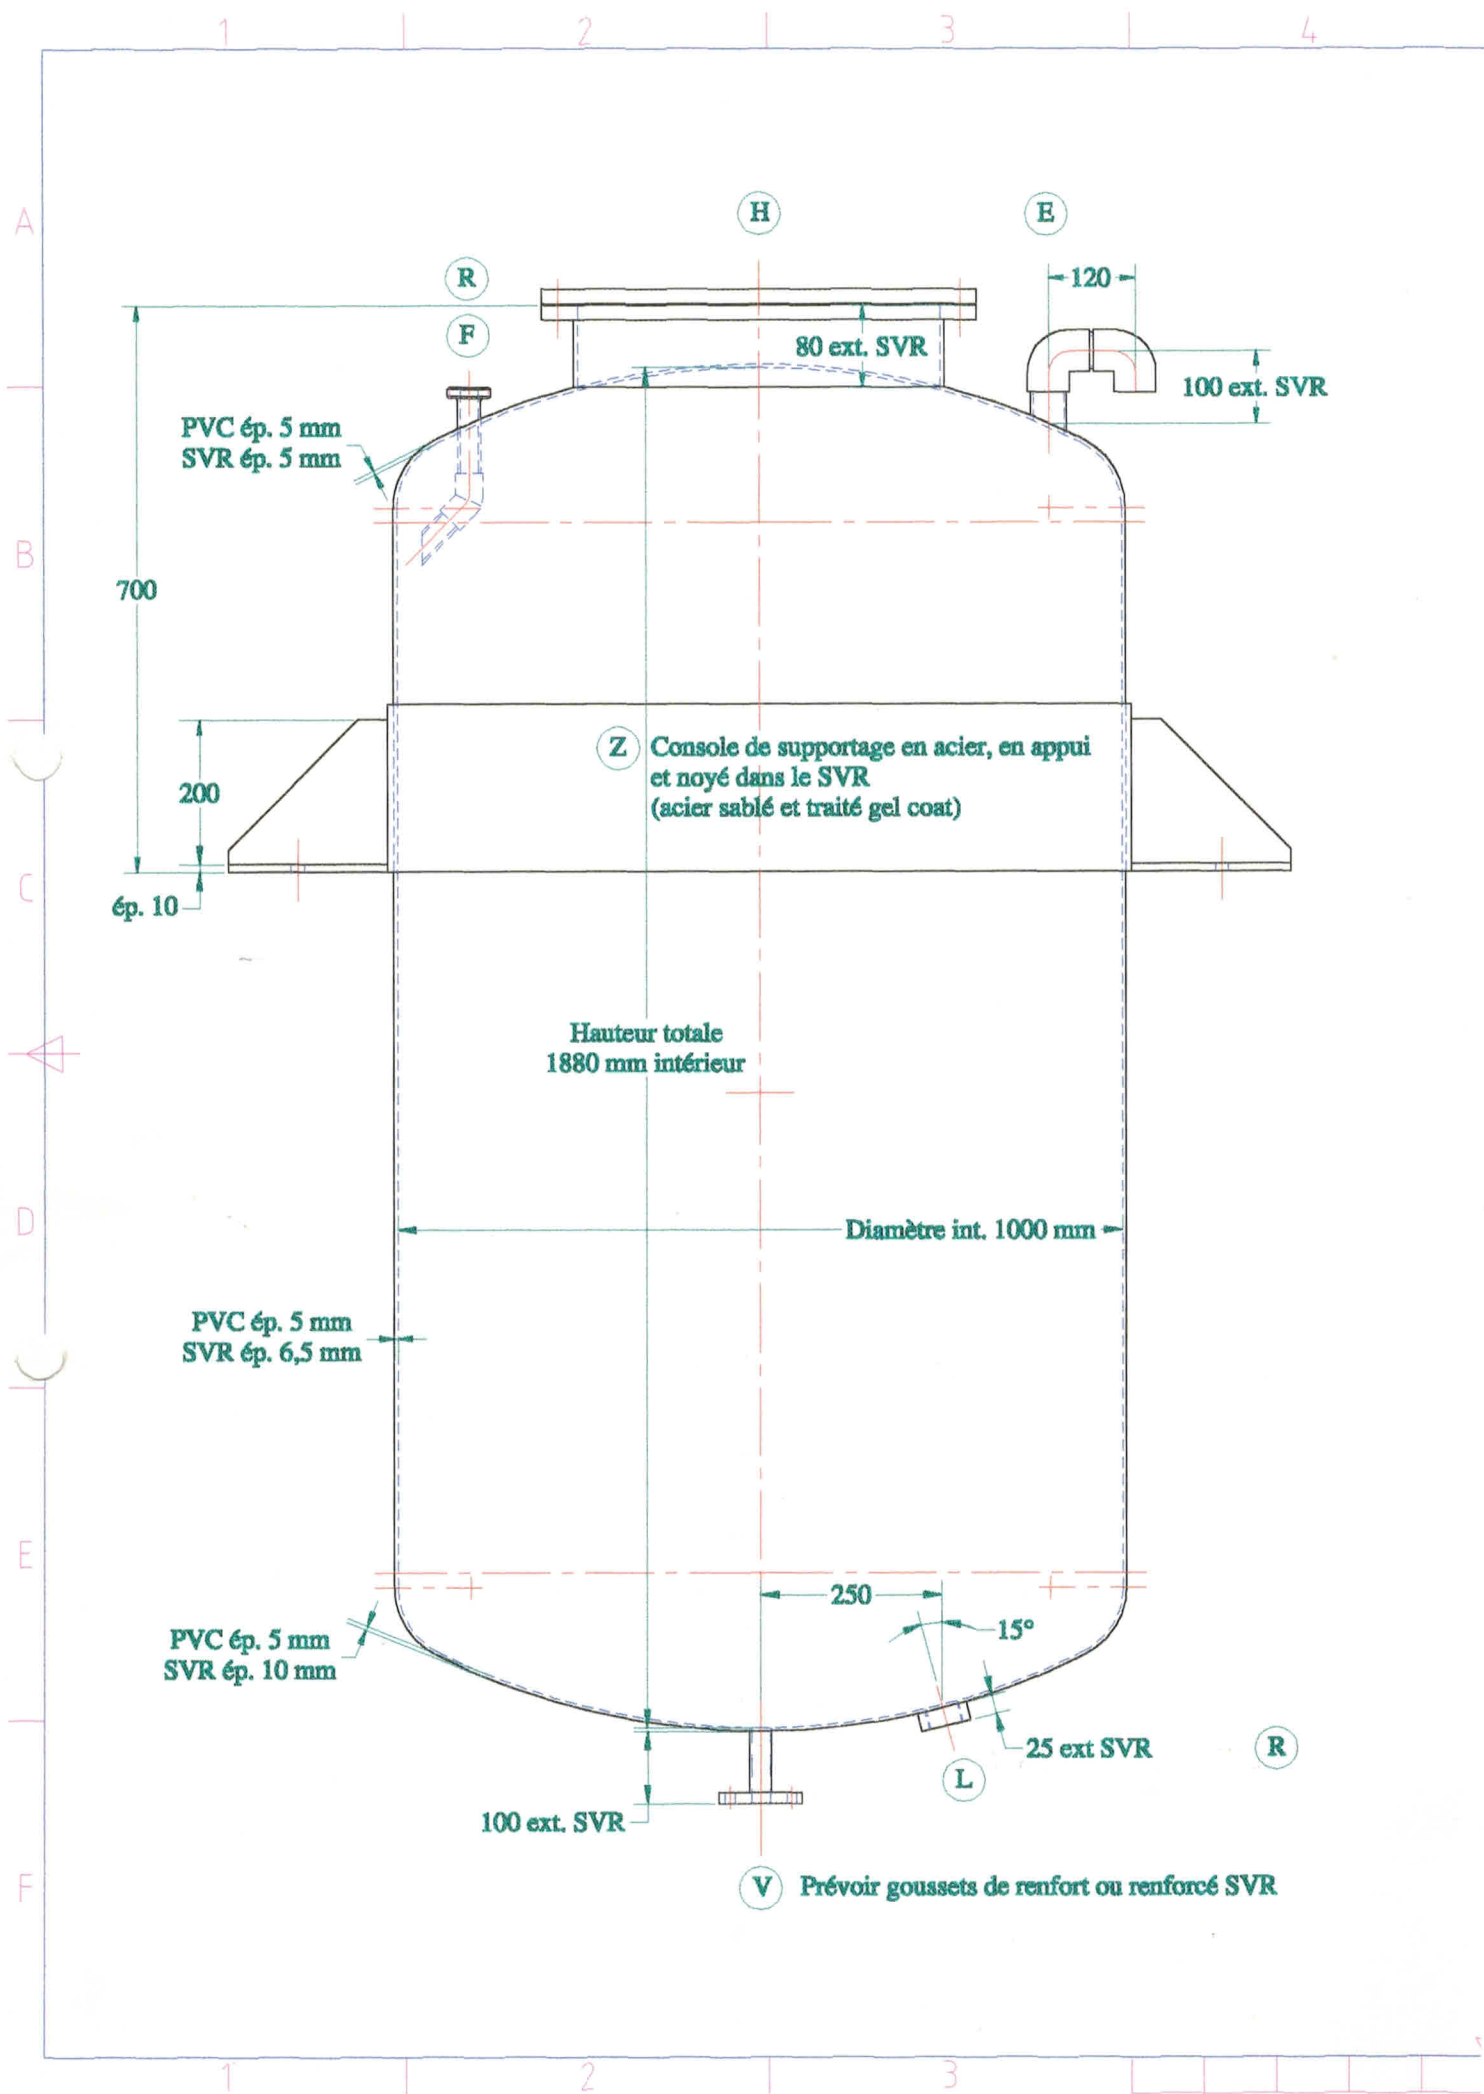

TEL QUE CONSTRUIT

Epaisseurs calculées selon la norme française NF T 57900

Réalisation selon nos standards PLASTIMARNE (sauf indications contraires)

Voir Fiches techniques selon les références

Rep	Nb	Désignation	Piquage	DN	Référence
A	—	—	—	—	—
B	—	—	—	—	—
C	—	—	—	—	—
D	—	—	—	—	—
E	1	Event coudé	—	DN 40	EV-01
F	1	Arrivée produit	raccord SMS	DN 25	avec bouchon
G	—	—	—	—	—
H	1	Trou d'homme	—	ø 500	TH-01-500
I	—	—	—	—	—
J	—	—	—	—	—
K	—	—	—	—	—
L	1	Sonde de niveau	taraudé gaz	1" 1/2	PI-01
M	—	—	—	—	—
N	—	—	—	—	—
O	—	—	—	—	—
P	—	—	—	—	—
Q	—	—	—	—	—
R	1	Réserve	Raccord SMS	DN 25	avec bouchon
S	—	—	—	—	—
T	—	—	—	—	—
U	—	—	—	—	—
V	1	Vidange	bride PN 10	DN 25	PI-04
W	—	—	—	—	—
X	—	—	—	—	—
Y	—	—	—	—	—
Z	1	Console de supportage	—	—	—

PLASTIMARNE

PLASTIQUES INDUSTRIELS

Z.I. de Mardenil
51205 Epernay

Tél. 03.26.51.53.78
Fax. 03.26.51.03.00


Dessiné : EF

Date : 04.06.98

Vérifié : —

A3

Ech. 1/10

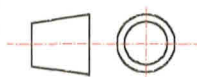

Cuve repère TK 32 - Plan N° P9805038 /EF/ 1

Stockage NaCl dilué - densité 1,05
Volume 1387 litres - Température 20° C

—	—	—
—	—	—
—	—	—
1	15.06.98	—
Ind.	Date	Modification

Ce plan est notre propriété, il ne peut être utilisé, reproduit, ou communiqué sans notre autorisation